


Szalics 72/538786

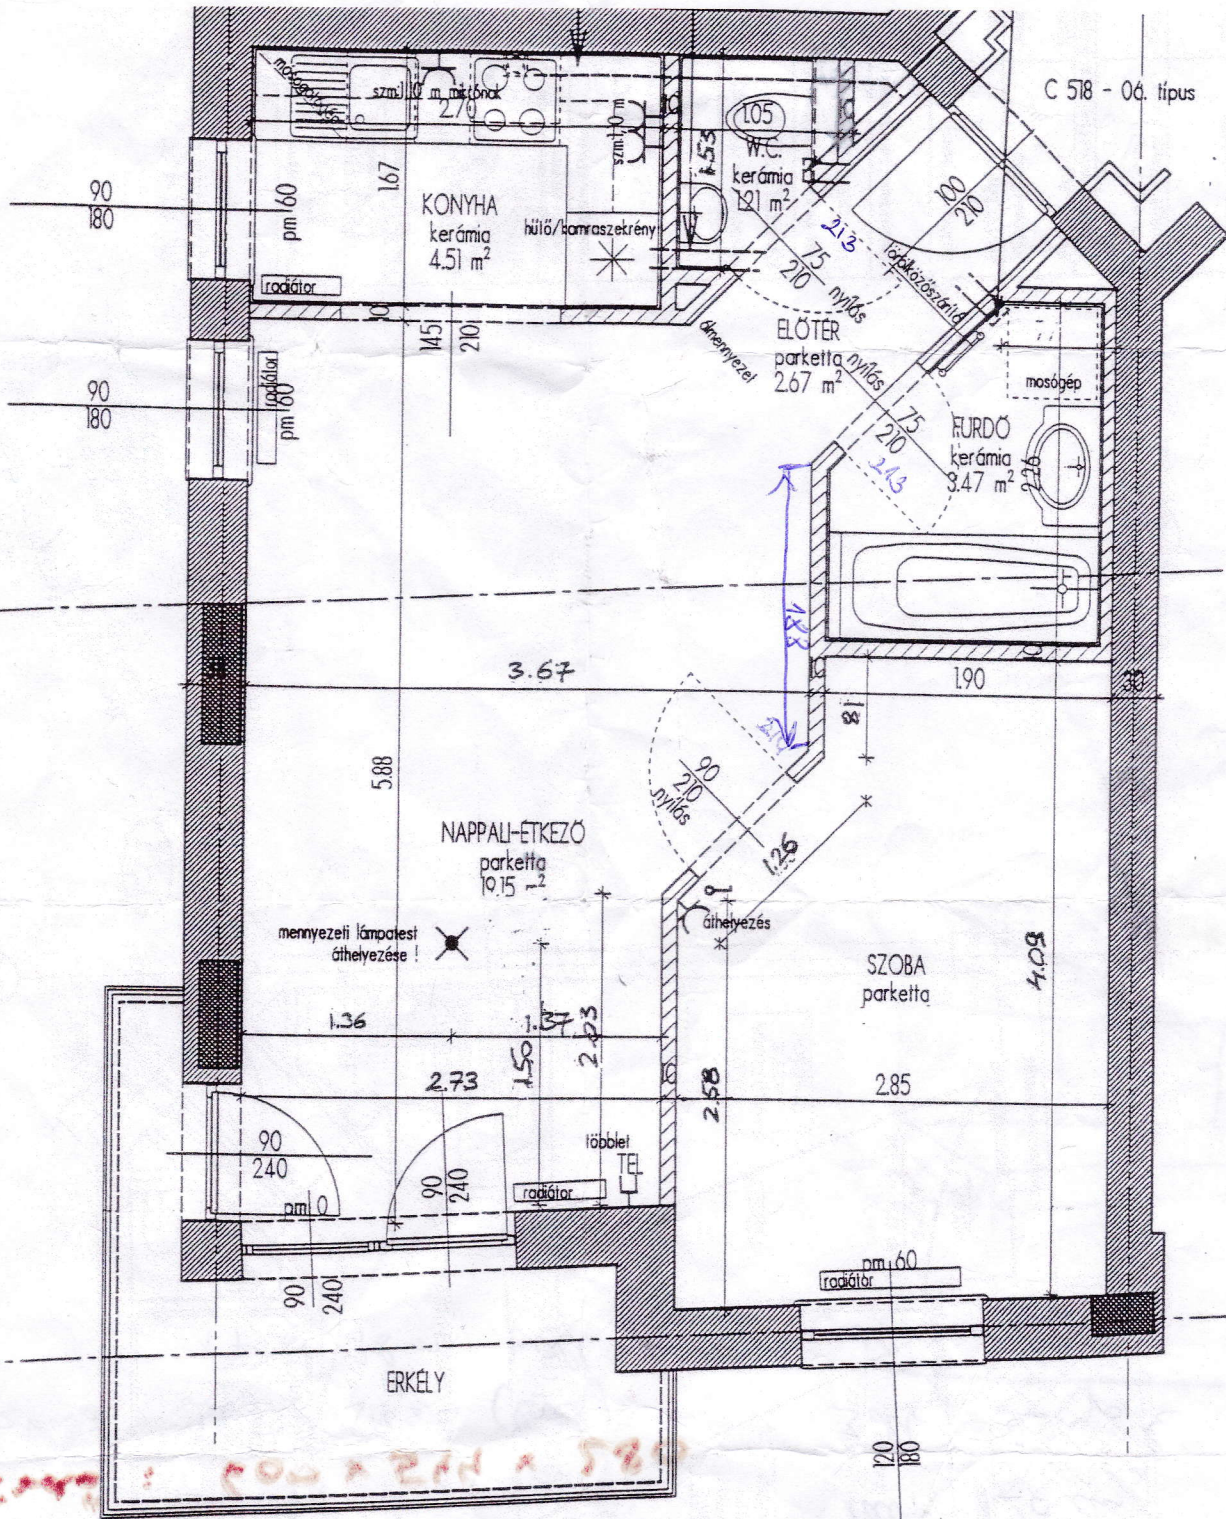

**KIRÁLY UDVAR  
ELLENŐRZÖTT MEGVALÓSULÁSI TERVEK**

Entasizs Kft.

Elektrumos szerelvények csak a TOBBLET,  
és változtatási igény került ábrázolásra!

A kivitelezéshez az itt ábrázolt alaprajznak megfelelően hozzájárulok.  
A lakás légtérében kiépített szellőző csövek gipszkarton álgerepével és álmennyezettel  
kerünek eltakarásra. Kelt:

**MÓDOSÍTOTT ALAPRAJZI KIALAKÍTÁS  
C 518 LAKÁS - 06. TÍPUS**

Vevő aláírása

TPM aláírása

2004.08.24.